




Uzgodnienie Nr 26/B/2019 z dnia 26.06.2019

Uzgodniono na etapie projektowania Przebudowa
ul. Wósciborskiej w Pomieczyńsku z n/w uwagami:

1. Prace powinny być wykonane przez zakład uprawniony.
2. Rozpoczęcie i zakończenie prac zgłosić do tut. Przedsiębiorstwa.
3. Przyłączenie do sieci wodociągowej miejskiej-gminnej wykonać pod nadzorem służb KPWiK.
4. Na odbiór wykonanych prac należy przedłożyć:
 - geodezyjną inwentaryzację powykonawczą wykonanych robót
 - pozytywny wynik badania wody
 - zgoda BIP na użytkowanie nowo wykonanej sieci wodociągowej.
5. Na sieć wod-kan zastosować nawierzchnie typu rozbiornego.

161.12.2019
NACZELNIK
Uzgodnienie niniejsze zachowuje ważność do dnia 26.06.2019

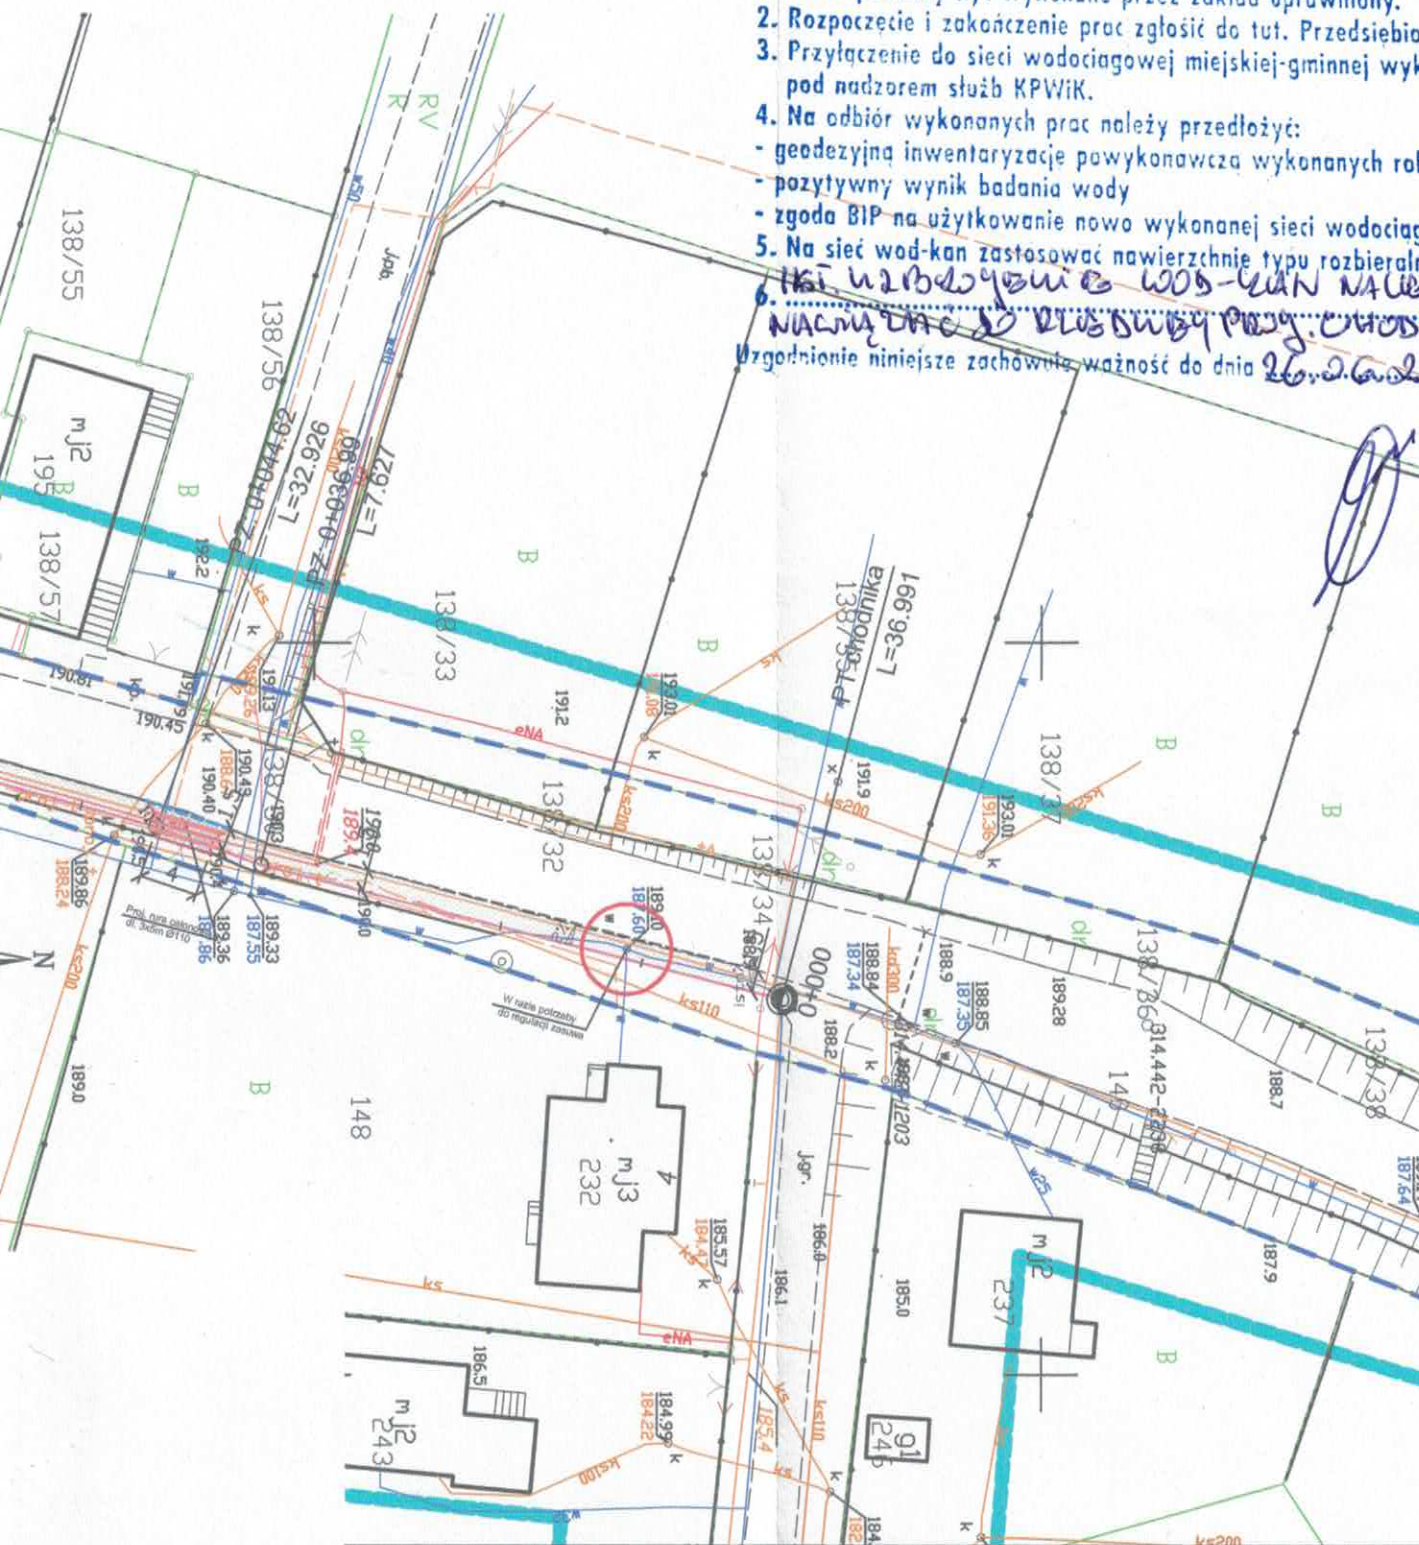

VIATRAKT
Łukasz Kitowski
ul. Leśna 1A/1 83-300 Kartusy
NIP: 5891755291 REGON: 363570680
Tel: 694613967 e-mail: viatrakt@gmail.com

Przebudowa gminnej nr G155431G
relacji Prokowo - Pomieczyńska Huta
działki nr 140 obręb Prokowo.
PLAN SYTUACYJNY

Data: 06.2019	Faza opracowania: Projekt techniczny	Skala: 1:500
Projektant:	mgr inż. Łukasz Kitowski	Nr rys. 2